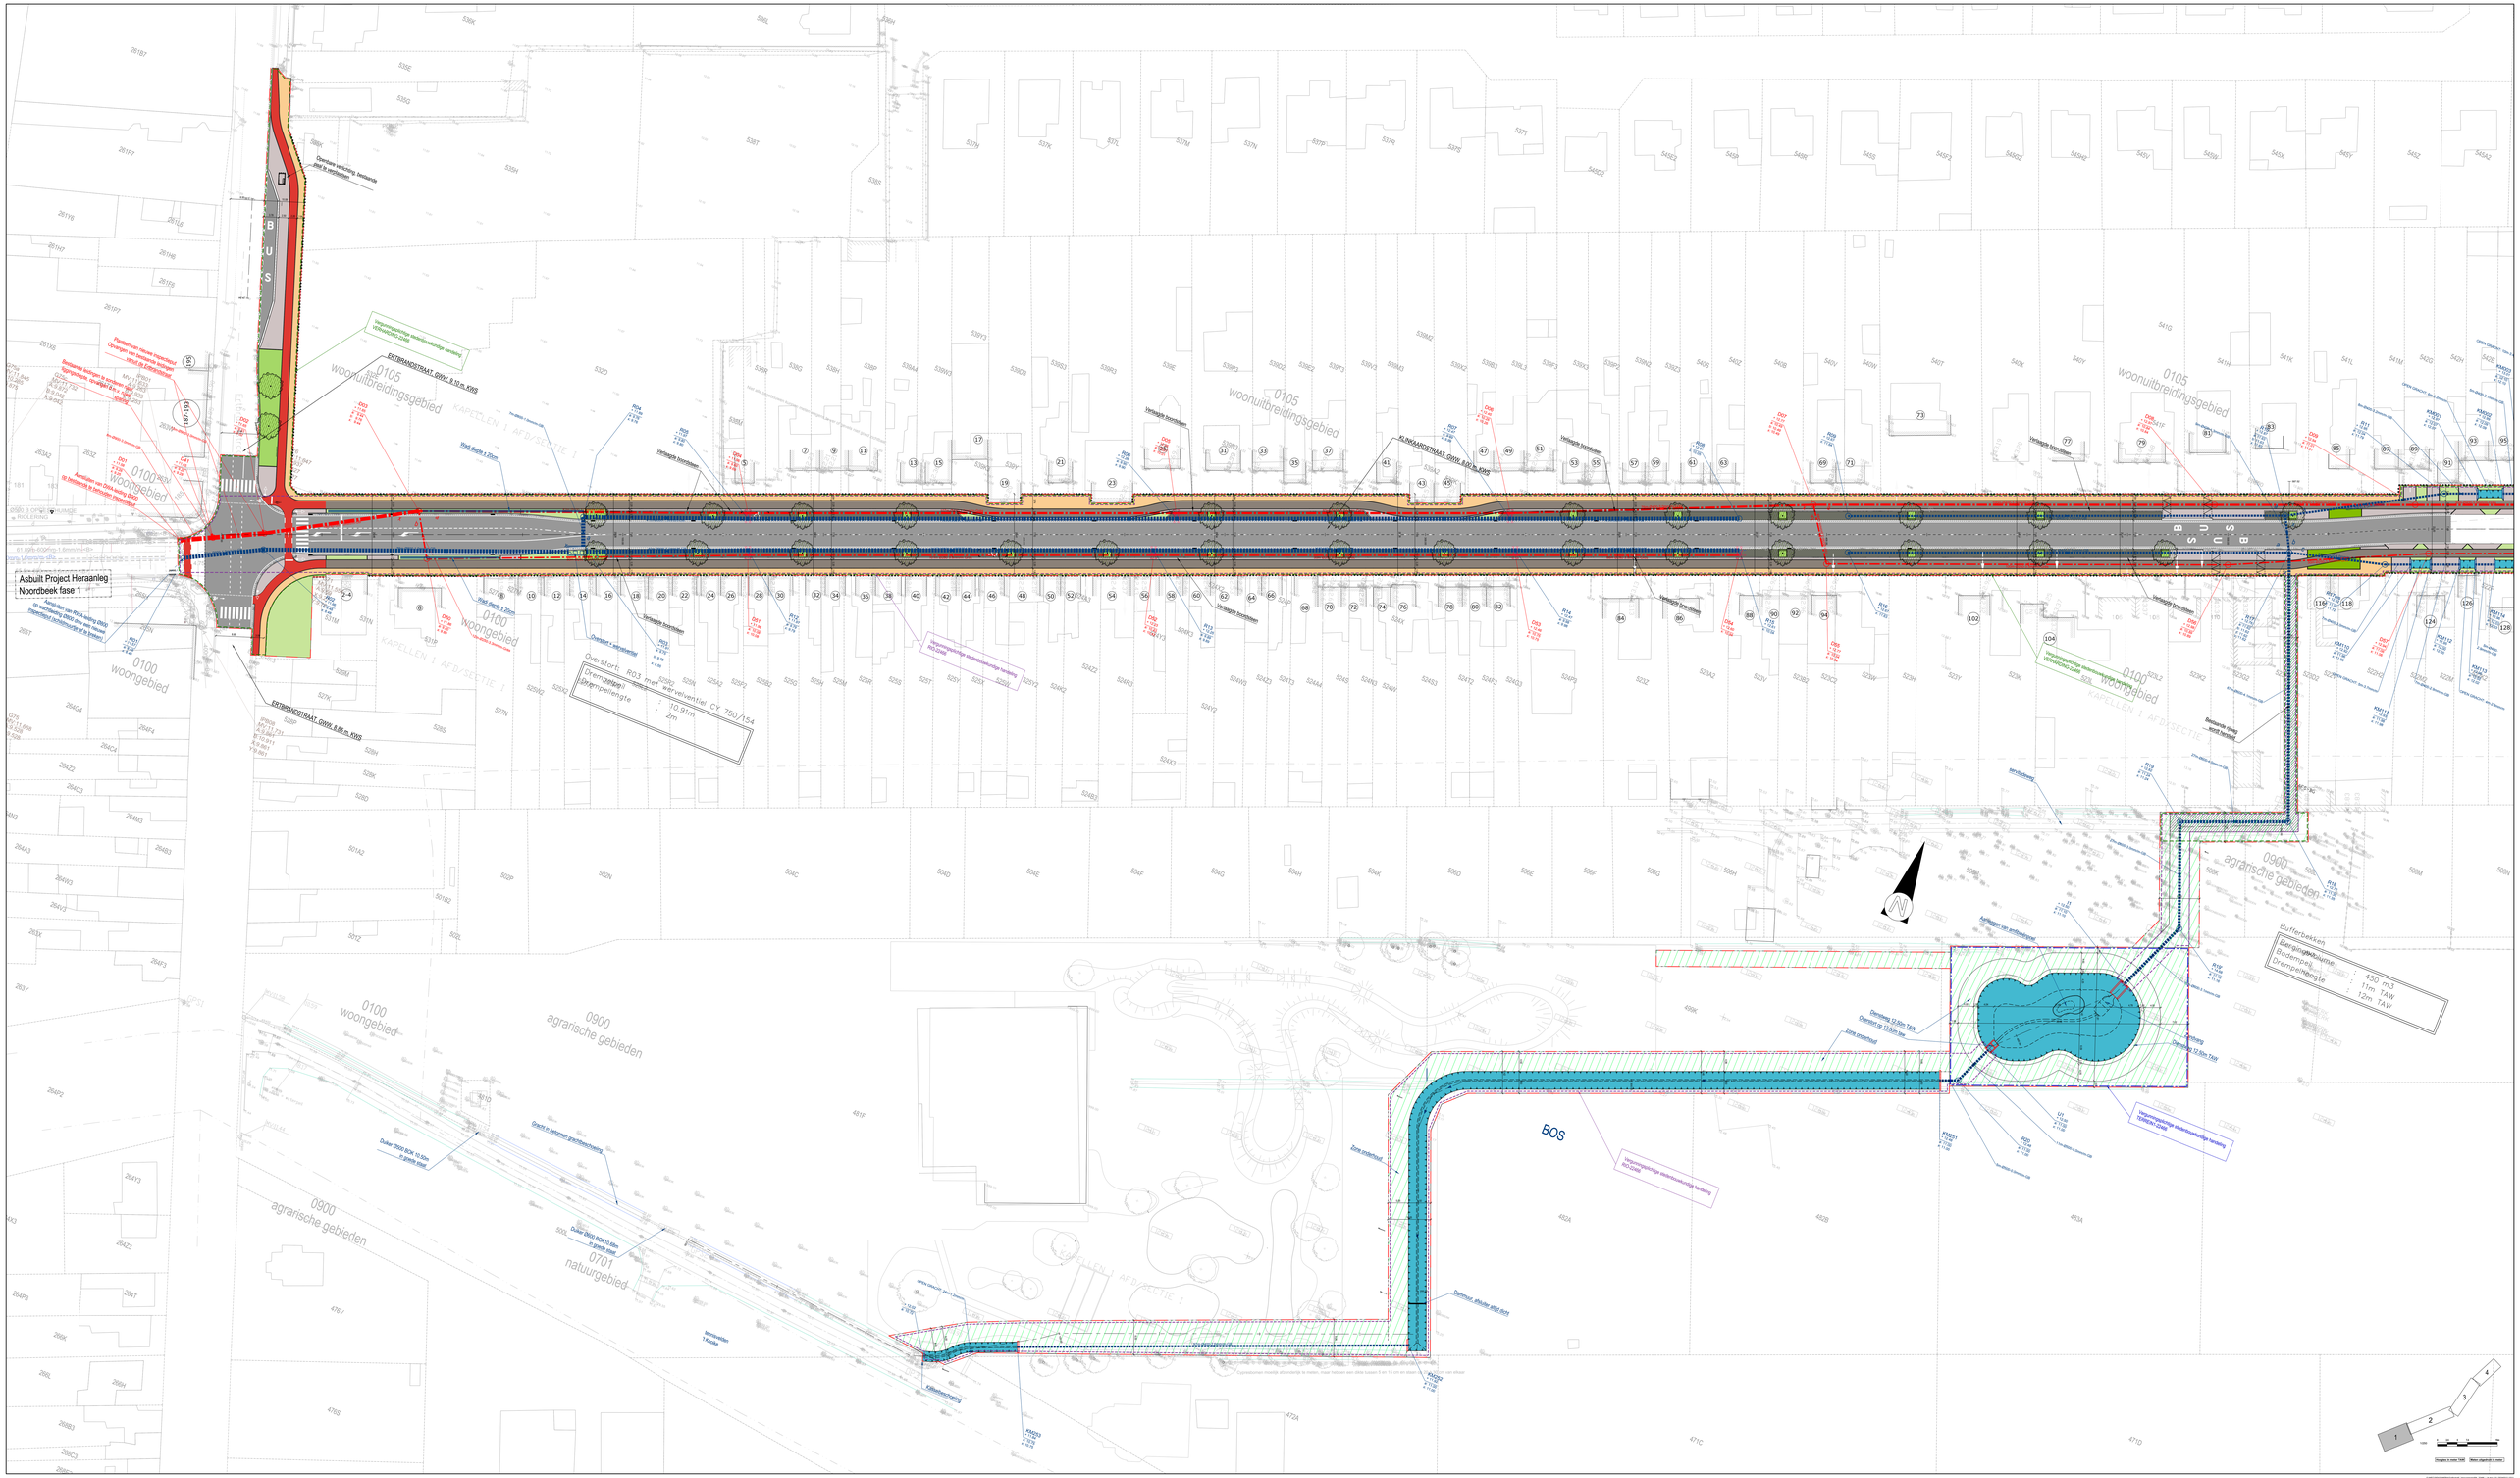
Asbuilt Project Heraanleg
Noordbeek fase 1
0105
woonuitbreidingsgebied
0100
woongebied
0900
agrarische gebieden
0701
natuurgebied
KAPELLEN 1 AFD/SECTIE 1
ERTBRANDSTRAAT, GWW, 6.90 m, KWS
Overstort
Drempelhoogte : 10.91m
Drempelengte : 2m
Buiterbekken
Bergingsvolume : 450 m3
Bodempeil : 11m TAW
Drempelhoogte : 12m TAW
BOS
Vergunningplichtige stedenbouwkundige